




- Wichtige Hinweise !**
1. Angaben und Maße sind ohne Gewähr
 2. Sachdaten, die nicht bemaßt sind, wurden nur angedeutet dargestellt
 3. Unternehmer sind verpflichtet, sich von der Lage der Leitungen durch Handaushub zu vergewissern
 4. Auf Aktualität der Planauskunft ist zu achten

Bestandsplan Kanal

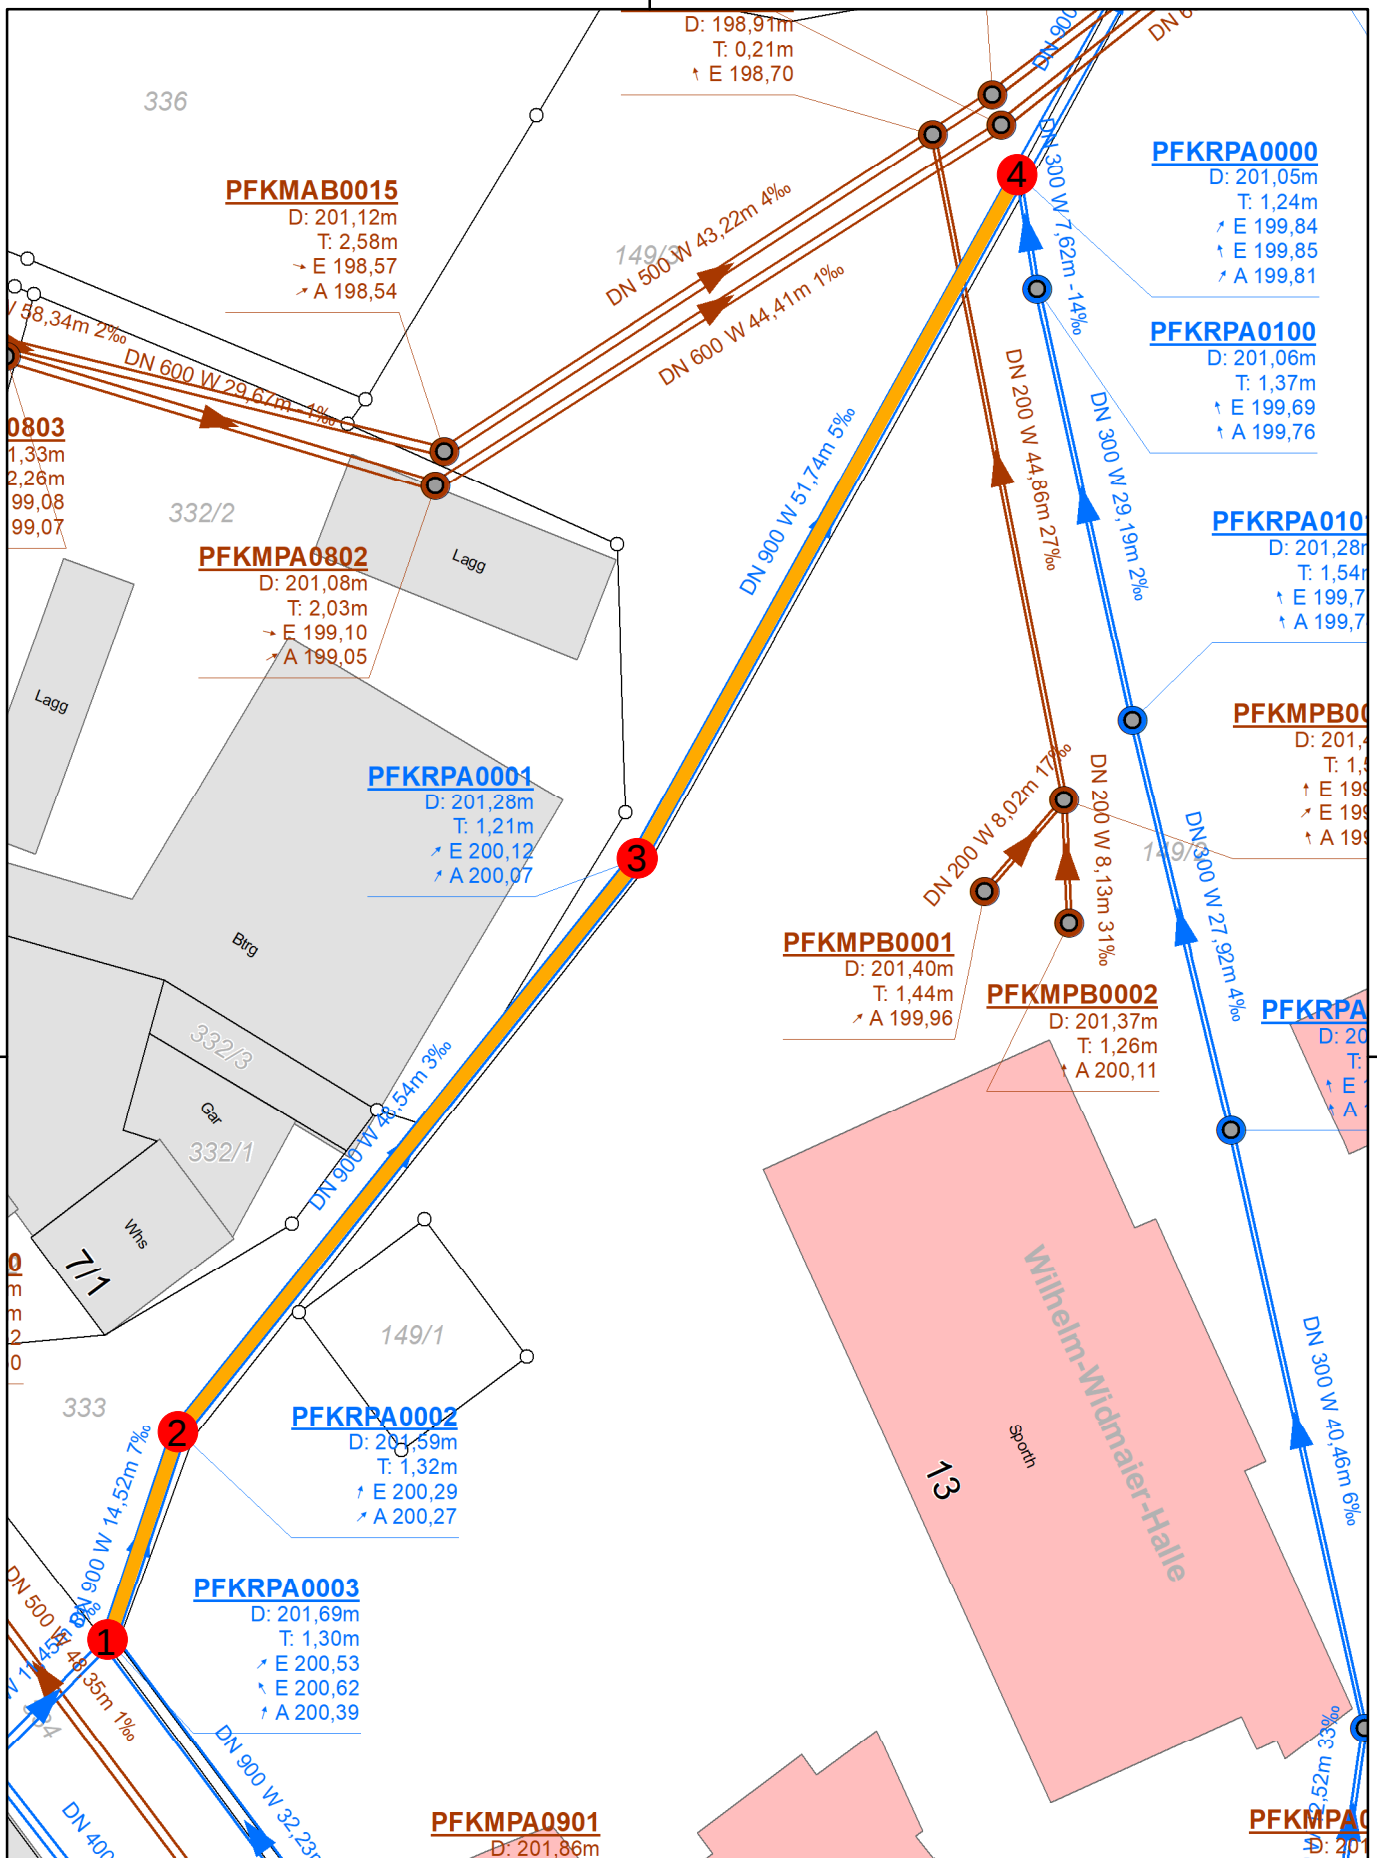

Stadtwerke Bietigheim-Bissingen

Maßstab:	1:500
Bearbeiter:	Gun
Datum:	13.07.2026

N	Rötestraße 8
	74321 Bietigheim-Bissingen
	Telefon: (07142) 7867 - 475
	E-Mail: info.abwasser@sw-bb.de
	Internet: www.sw-bb.de