Netze BW GmbH	Planauskunft		Bearbeiter: Philipp Franz
Schelmenwasenstraße 15	GIS Portal	N	Datum: 07.11.2023
70567 Stuttgart	Bestandsplan		Uhrzeit: 09:31
1:1000	Ein Unternehmen der EnBW Netze BW		

5433034

32498093

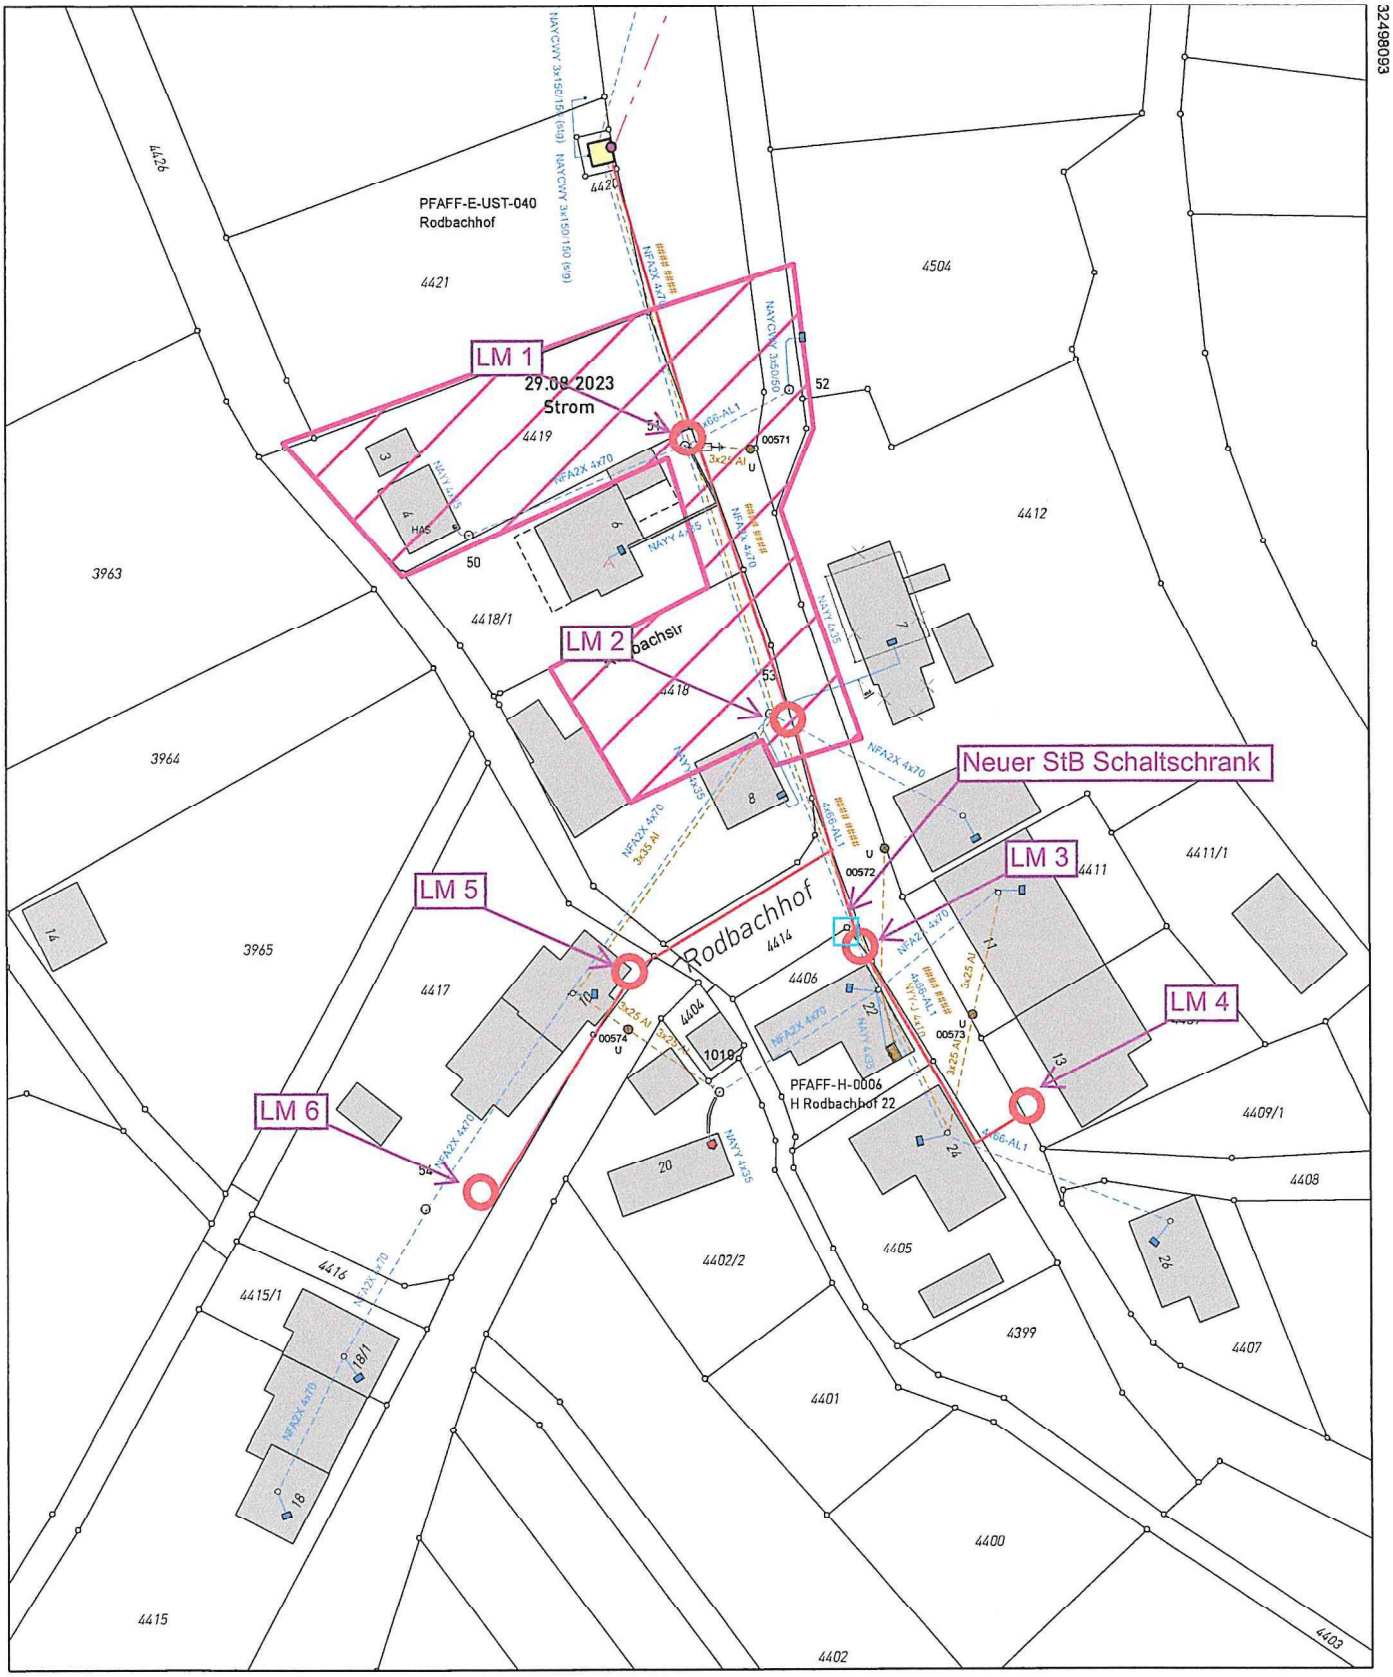

32497913

5432814

Maßstab: 1:1000 0 10 20 30 Meter

Dieser Auszug wurde mit einem Internet-Browser erzeugt.
Netze BW GmbH